



PREZYDENT MIASTA GLIWICE

ZDM.427.232.2018.BD

Gliwice, 23.05.2018

nr kor. ZDM.25879.2018/BD



Prezydent Miasta

ul. Zwycięstwa 21
44-100 Gliwice

Tel. +48 32 230 69 51
Fax +48 32 231 27 25
pm@um.gliwice.pl



Zarząd Dróg Miejskich w Gliwicach

ul. Płowiecka 31
44-121 Gliwice

Tel. +48 32 300 86 00
Fax. + 48 32 300 86 99
www.zdm.gliwice.pl

NIP: 631-244-02-61
REGON: 240009251

DECYZJA NR ZDM 427.233.2018/1593

Na podstawie art. 29 ustawy z dnia 21 marca 1985 r. o drogach publicznych (Dz.U. z 2017 r. poz. 2222), rozporządzenia w sprawie szczegółowych warunków technicznych jakim powinny odpowiadać drogi publiczne i ich użytkowanie (Dz.U.2016.124 j.t.) oraz uchwały Rady Miejskiej w Gliwicach z dnia 2 grudnia 2004 r. nr XXV/670/2004, z dnia 06.02.2014 r. nr XL/849/2014, z dnia 21.08.2014 r. nr XLV/977/2014, a także art. 104 ustawy z dnia 14 czerwca 1960 r. Kodeks Postępowania Administracyjnego (Dz. U. z 2017 r. poz. 1257 j.t.)

po rozpatrzeniu wniosku z dnia 24.04.2018 (data wpływu do ZDM 26.04.2018) złożonego przez inwestora: Zespół Szkolno-Przedszkolny Nr 2 z siedzibą przy ul. Mikołaja Kopernika 63, 44-117 Gliwice

zezwalam

na przebudowę istniejącego zjazdu o szerokości jezdni 3,5 m z drogi publicznej gminnej ul. Andromedy (dz. nr 278/4) na działkę nr 213 obręb Kopernik, w miejscu wskazanym na planie sytuacyjnym załączonej dokumentacji technicznej, pod następującymi warunkami:

1. Zjazd powinien zostać przebudowany w sposób odpowiadający wymaganiom wynikającym z jego usytuowania i przeznaczenia, a w szczególności powinien być dostosowany do wymagań bezpieczeństwa ruchu na drodze i wymiarów gabarytowych pojazdów, dla których jest przeznaczony oraz do wymagań ruchu pieszych, zgodnie z rozporządzeniem w sprawie szczegółowych warunków technicznych jakim powinny odpowiadać drogi publiczne i ich użytkowanie (Dz.U.2016.124 j.t.);
2. Geometrię zjazdu należy dostosować do ww warunków technicznych – istniejące przecięcie krawędzi zjazdu i drogi skorygować wprowadzając skos 1:1;
3. Zjazd należy wynieść 2-4 cm ponad jezdnię główną wprowadzając krawężnik między zjazdem, a nawierzchnią jezdni ul. Andromedy - jego nawierzchnię wykonać z czerwonej kostki betonowej o grubości 8 cm, a nawierzchnię chodnika z kostki szarej;
4. Krawężniki po obu stronach zjazdu należy wymienić na nowe;
5. Dokumentację techniczną dostosować do ww. warunków przed wykonaniem robót budowlanych;
6. Przed przystąpieniem do robót inwestor zobowiązany jest wystąpić do tutejszego Zarządu Dróg Miejskich o zatwierdzenie projektu organizacji ruchu w czasie prowadzenia robót, a także wnieść opłaty za zajęcie pasa drogowego w czasie prowadzenia robót;
7. Wszelkie prace w obrębie zjazdu należy prowadzić pod nadzorem dysponentów sieci;
8. W przypadku kolizji zjazdu z istniejącymi urządzeniami lub sieciami w pasie drogowym, inwestor na własny koszt dokona zabezpieczenia lub przełożenia kolidującego urządzenia lub sieci;
9. W czasie prowadzenia robót należy zapewnić utrzymanie w czystości drogi publicznej, w zakresie wynikającym z prowadzonej budowy;
10. Utrzymanie zjazdu należy do właściciela lub użytkownika gruntu przyległego do drogi;
11. Zajmujący pas drogowy zobowiązany jest do usunięcia wad technicznych spowodowanych nieprawidłowym wykonaniem robót ujawnionych w ciągu 24 miesięcy od udostępnienia dla ruchu uprzednio zajętego odcinka pasa drogowego;
12. Za wybudowanie lub przebudowę zjazdu:
 - a) bez zezwolenia zarządcy drogi,
 - b) o parametrach innych niż określone w zezwoleniu zarządcy drogi

- zarządca wymierza w drodze decyzji administracyjnej, karę pieniężną w wysokości 10-krotności opłaty ustalonej zgodnie z art. 40 ust.4;
13. Zezwolenie niniejsze wygasa, jeżeli w ciągu 3 lat od daty jego wydania zjazd nie zostanie przebudowany.

UZASADNIENIE

Wnioskiem z dnia 24.04.2018 (data wpływu do ZDM 26.04.2018) wnioskodawca zwrócił się do tut. Zarządu Dróg Miejskich o zgodę na przebudowę zjazdu z drogi publicznej ul. Andromedy (dz.278/4) na działkę nr 213 obręb Kopernik.

Do wniosku została dołączona dokumentacja techniczna, składająca się z mapy sytuacyjnej z naniesionym zakresem wymiany nawierzchni oraz przekroju podłużnego zjazdu.

Dla działki nr 203 dołączono decyzję nr GN/90/2013 z dnia 31.10.2013 r. o ustanowieniu trwałego zarządu na rzecz wnioskodawcy, świadcząca o prawie do dysponowania terenem.

Organ I instancji po przeanalizowaniu zgromadzonego w sprawie materiału dowodowego postanowił wyrazić zgodę na zaproponowaną przebudowę zjazdu, pod warunkami jak wyżej.

POUCZENIE

1. Od niniejszej decyzji przysługuje stronie odwołanie w terminie 14 dni od daty jej doręczenia. Odwołanie wnosi się do Samorządowego Kolegium Odwoławczego w Katowicach za pośrednictwem Prezydenta Miasta Gliwice.
2. W trakcie biegu terminu do wniesienia odwołania strona może zrzec się prawa do wniesienia odwołania wobec organu, który wydał decyzję.
3. Z dniem doręczenia organowi, który wydał decyzję oświadczenia o zrzeczeniu się prawa do wniesienia odwołania przez ostatnią ze stron postępowania, decyzja staje się ostateczna i prawomocna.
4. Przed rozpoczęciem robót budowlanych Strona zobowiązana jest dokonać czynności wymaganych przepisami ustawy z dnia 7 lipca 1994 r. – Prawo Budowlane,
5. Niniejsza decyzja nie stanowi zezwolenia na prowadzenie robót w pasie drogowym, o które strona powinna wystąpić do zarządcy drogi zgodnie z art. 40 ust.1 i ust.2 pkt 1 ustawy z dnia 21 marca 1985. o drogach publicznych.

Decyzja jest zwolniona z opłaty skarbowej na podstawie art.7 pkt 3 ustawy z dnia 16.11.2006 o opłacie skarbowej.



Z upoważnienia Prezydenta Miasta
p.o. Z-CA DYREKTORA

Inż. Dawid Ochód

Załączniki:

- 1 egz. dokumentacji technicznej

Otrzymują:

1. Inwestor: Zespół Szkolno-Przedszkolny Nr 2 z siedzibą przy ul. Mikołaja Kopernika 63. 44-117 Gliwice

Kopia:

1. ZDM aa. (tel. kontakt nr 032 300 86 68 mgr inż. Barbara Durczok)

PRACOWNIA PROJEKTOWA

k-art

ARCH. PIOTR LUDWIG

tel: (0) 663 776 456 email: pludwig@op.pl
44-100 GLIWICE, ul. DASZYŃSKIEGO 193

temat projektu, adres inwestycji

REMONT ELEMENTÓW ZAGOSPODAROWANIA
TERENU WRAZ Z WYMIANĄ NAWIERZCHNI WRAZ
Z POBBUDOWĄ NA TERENIE
ZESPÓŁU SZKOLNO - PRZEDSZKOLNEGO NR 2
W GLIWICACH PRZY ULICY KOPERNIKA 63
GLIWICE, UL. KOPERNIKA 63
(DZ.NR 213; 278/4) obręb: KOPERNIK

inwestor

ZESPÓŁ SZKOLNO - PRZEDSZKOLNY
NR 2
GLIWICE, UL. KOPERNIKA 63

projektant

mgr inż. arch. Piotr Ludwig

podpis

rysunek

ZAKRES WYMIANY NAWIERZCHNI
ZJAZDU DROGOWEGO

faza PROJEKT
POWYKONAWCZY

data KWIECIEŃ
2018


skala

1:500

branża ARCH-BUD

nr rysunku

1

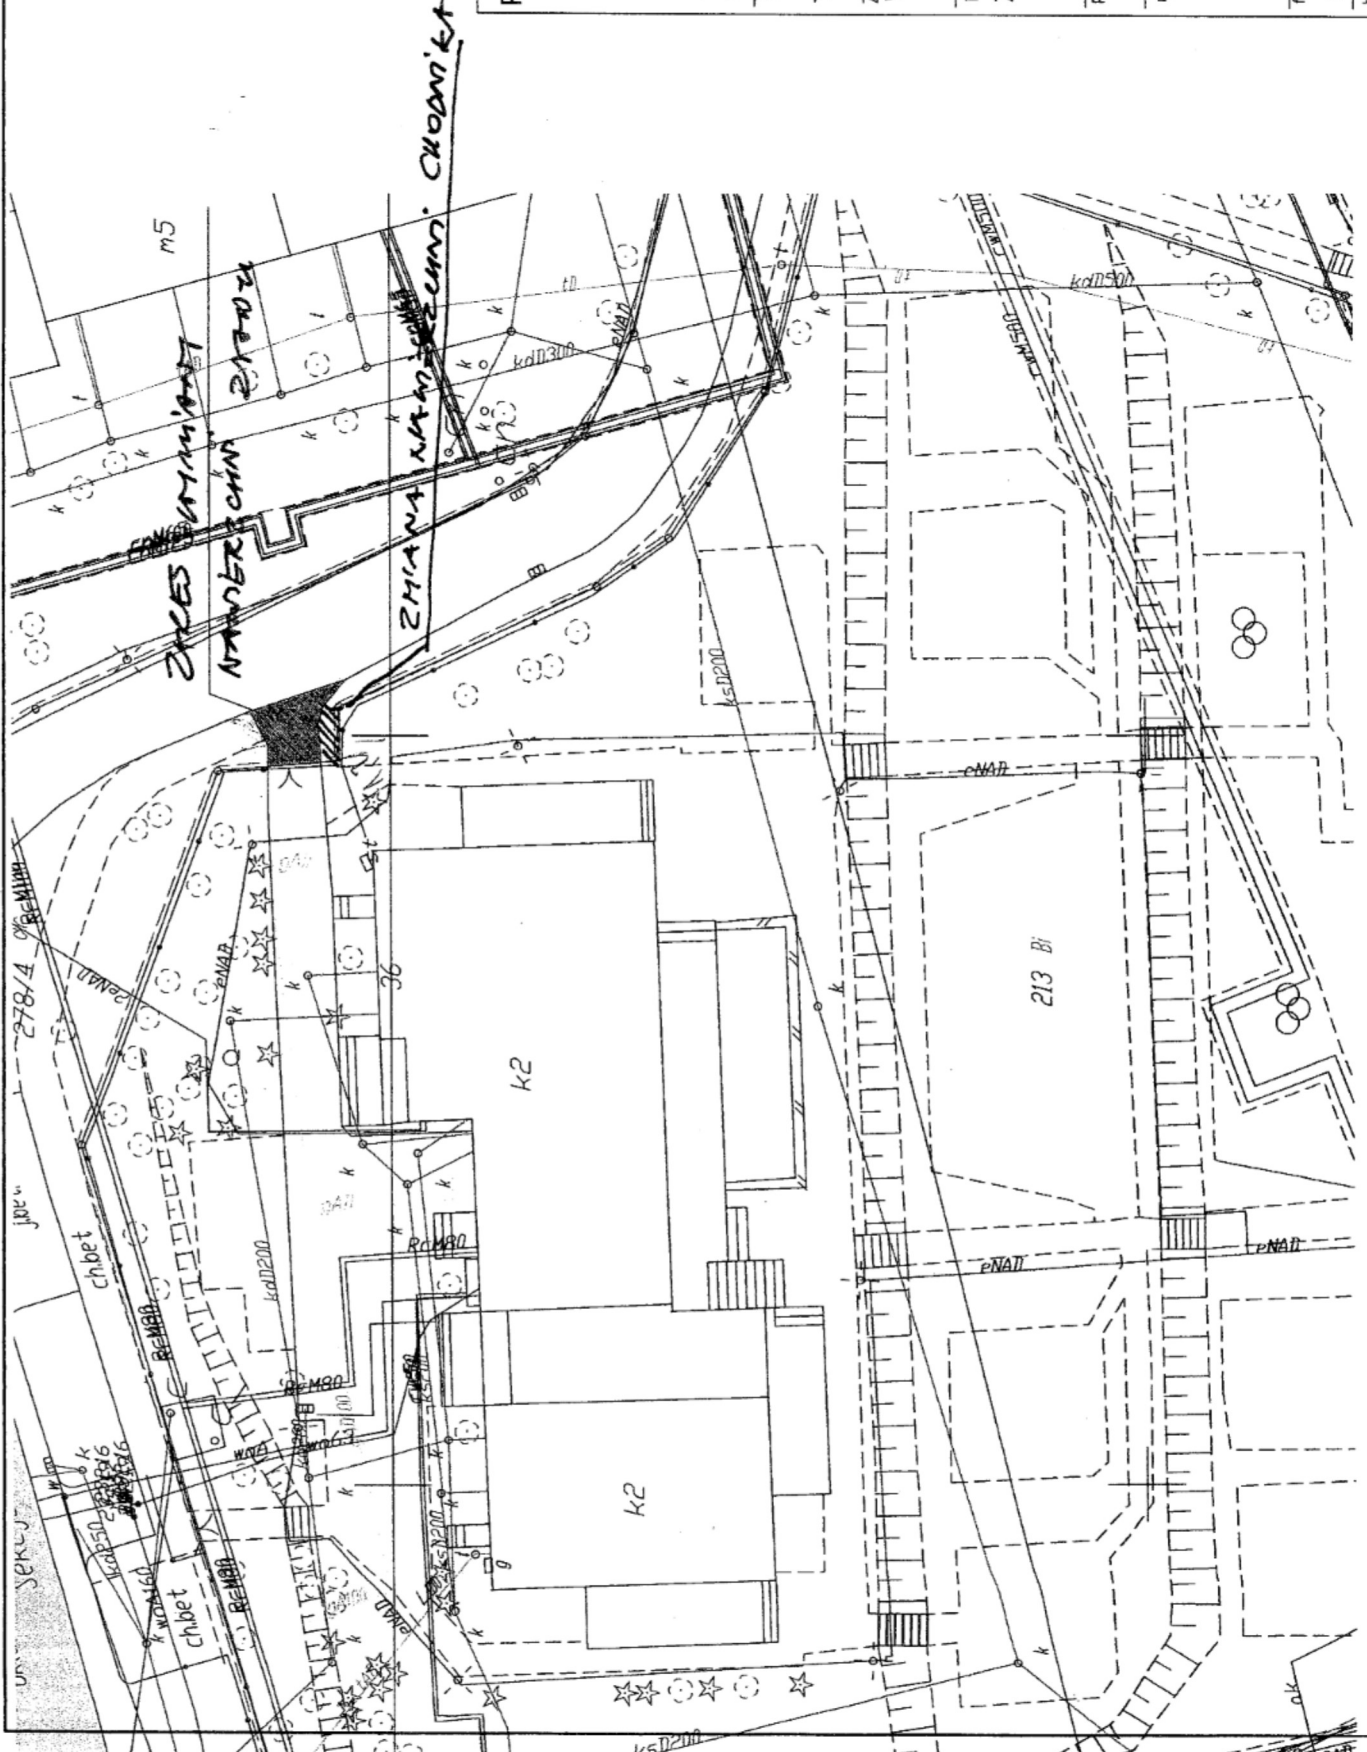


DO OSADZENIA PODCZAS

KRAWĘŻNIK DROGOWY 15x30 cm POZA ZAKRESEM PROJEKTU

+ PLANOWANYCH ROBÓT BUDOWLANYCH

WYMIANA NAWIERZCHNI ZJAZDU DO PRZEDSZKOLA

NAWIERZCHNIA ULICY OSIEDLOWEJ POZA ZAKRESEM PROJEKTU
I PLANOWANYCH ROBÓT BUDOWLANYCH

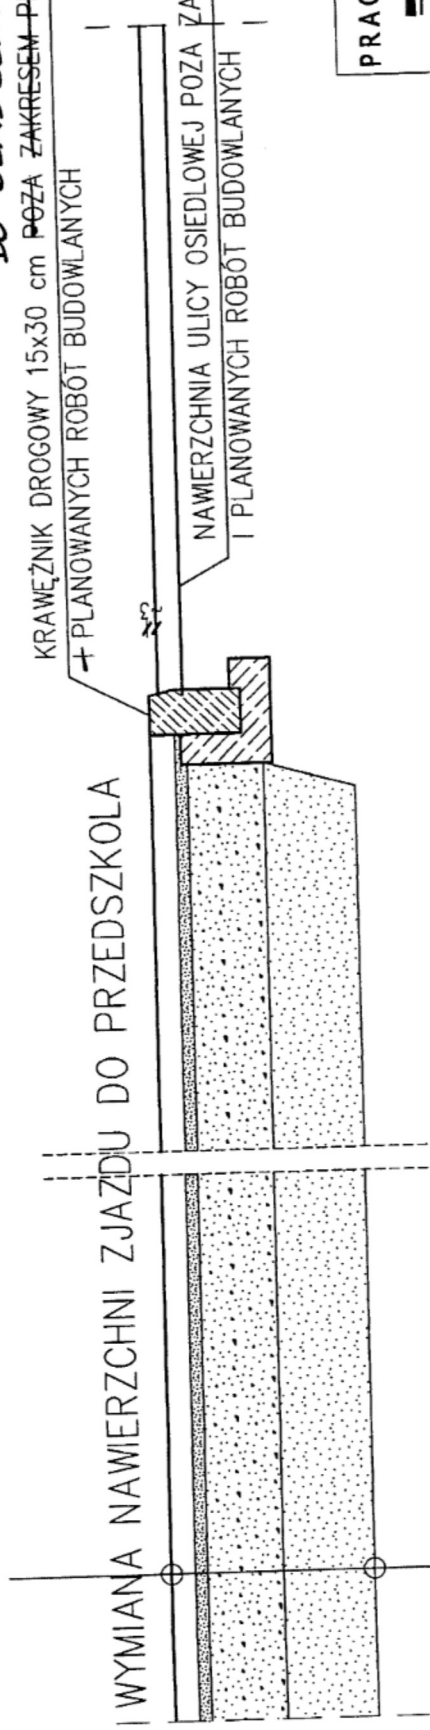

7-8cm
4 cm
25 cm
30 cm
KOSTKA BETONOWA 8cm SZARA I GRAFITOWA
PODSYPKA CEMENTOWO - PIASKOWA 1:4
PODBUDOWA Z KRUSZYWA ŁAMANEGO STABILIZOWANEGO MECH. fi 0-31,5mm
WYMIANA GRUNTU NA PRZEPUSZCZALNY NIEWYSADZINOWY
GRUNT RODZIMY

PRACOWNIA PROJEKTOWA



ARCH. PIOTR LUDWIG
tel: (0) 663 776 456 email: pludwig@op.pl
44-100 GLIWICE, ul. DASZYŃSKIEGO 193

temat projektu, adres inwestycji

REMONT ELEMENTÓW ZAGOSPODAROWANIA
TERENU WRAZ Z WYMIANĄ NAWIERZCHNI WRAZ
Z PODBUDOWĄ NA TERENIE
ZESPOŁU SZKOLNO - PRZEDSZKOLNEGO NR. 2
W GLIWICACH PRZY ULICY KOPERNIKA 63
GLIWICE, UL. KOPERNIKA 63
(DZ.NR 213; 278/4) obręb: KOPERNIK

inwestor

ZESPÓŁ SZKOLNO - PRZEDSZKOLNY
NR 2
GLIWICE, UL. KOPERNIKA 63

projektant

mgr inż. arch. Piotr LUDWIG

podpis

rysunek

PRZEKRÓJ PRZEZ NAWIERZCHNIĘ
ZJAZDU DROGOWEGO

nr rysunku	2		
faza	data	kwiecień	
PROJEKT POWYKONAWCZY	2018		
branża	skala		
ARCH-BUD	1:25		